AR Prefecture
047-214701955-20260709-DEL1062026-DE
Reçu le 22/07/2026

territoire d'énergie
LOT-ET-GARONNE

TRAVAUX ÉCLAIRAGE PUBLIC
Participation communale
Modalités de règlement

Commune:	Nérac
Intitulé du dossier:	Déplacement PL 1605
Devis n°:	26/06
Référence du dossier:	47195 2606 EPBCP01

Nous vous remercions de bien vouloir, par la présente, indiquer le mode de paiement choisi pour les travaux désignés ci-dessus.
En cas de non-retour, nous ne serons pas en mesure d'engager les travaux.

Montant de la contribution communale: 6 134,12 €

Montant TTC du devis: X € 11 324,52 €

[x] X ≥ 2000€

[ ] Contribution (fonctionnement)

[ ]	sur 1 exercice soit:	6 134,12 €	par exercice budgétaire
[ ]	sur 2 exercices soit:	3 067,06 €	par exercice budgétaire
[ ]	sur 3 exercices soit:	2 044,71 €	par exercice budgétaire
[ ]	sur 4 exercices soit:	1 533,53 €	par exercice budgétaire
[ ]	sur 5 exercices soit:	1 226,82 €	par exercice budgétaire

OU

[X] Fonds de Concours (investissement chapitre 204) 1 seul paiement

Pour engager les travaux, il faut obligatoirement:
_ une délibération de la Commune
_ une délibération de Territoire d'énergie

le ..../..../....

Le Maire

Nicolas LACOMBE

Territoire d'énergie Lot-et-Garonne
26, rue Diderot - 47 031 AGEN Cedex
Tel : 05 53 77 65 00 - Fax : 05 53 77 72 78
contact@te47.fr

AR Prefecture
047-214701955-20260709-DEL1062026-DE
Reçu le 22/07/2026

Agen le, 17/06/2026

territoire d'énergie
LOT-ET-GARONNE

Mairie
47600 Nérac

Nos réf : JMC/CB

ECLAIRAGE PUBLIC

Déplacement PL 1605

Devis Estimatif 26/06

DESIGNATION	Quan.	Prix Unit. H.T.	Prix Total H.T.
Dépose	1	743,36	743,36
PBA - Console - Portee réseau EP			
Géoréférencement			
Récolement pour réseau EP	1	41,23	41,23
Investigations complémentaires avant chantier (présence réseau Gaz)	1	233,63	233,63
Réseau			
Tranchée, pose de 1 gaines TPC 75 pour réseau EP	10	116,34	1 163,36
Réseau EP (câble 3G10, cablette 25)	10	23,11	231,09
Confection remontée aérosouterraine	1	126,48	126,48
Support et repose du luminaire	1	6 202,54	6 202,54
Massif 300x300 avec mât Gala 2C HdF hauteur10 mètres et hauteur de feu 9-7m			
Ensemble MOANA - 2BLS12 + 4 BLS12 53 ET 81W 2700K			
RAL à définir sur Plan travaux			
Protection interpak + parafoudre, repose de la prise illumination et du haut parleur			
Chaise de protection	1	413,28	413,28
Fourniture et pose d'une chaise de protection avec RAL à définir sur Plan travaux			
Convention de servitude	1	282,13	282,13
Réalisation des travaux seulement si obtention de cette convention			
	MONTANT H.T. :		9 437,10
DEVIS VALABLE DEUX MOIS	T.V.A. 20% :		1 887,42
	MONTANT T.T.C. :		11 324,52
	CONTRIBUTION DE LA COMMUNE 65% DU H.T.		6 134,12
	MONTANT A CHARGE DE TE 47		5 190,40

Dater et faire précéder la signature de la mention "bon pour accord sur la contribution de la commune"

Le Maire,

Nicolas LACOMBE

Le Président,

LE SERVICE PUBLIC DES ÉNERGIES EN LOT-ET-GARONNE
territoire d'énergie LOT-ET-GARONNE

Jean-Marc CAUSSE

AR Prefecture
047-214701955-20260709-DEL1062026-DE
Reçu le 22/07/2026

territoire d'énergie
LOT-ET-GARONNE

TE47
26, rue Diderot
47000 - AGEN

PLAN D'EXECUTION ECLAIRAGE PUBLIC

NERAC 26-06 Déplacement PL 1605

PLAN DE LOCALISATION

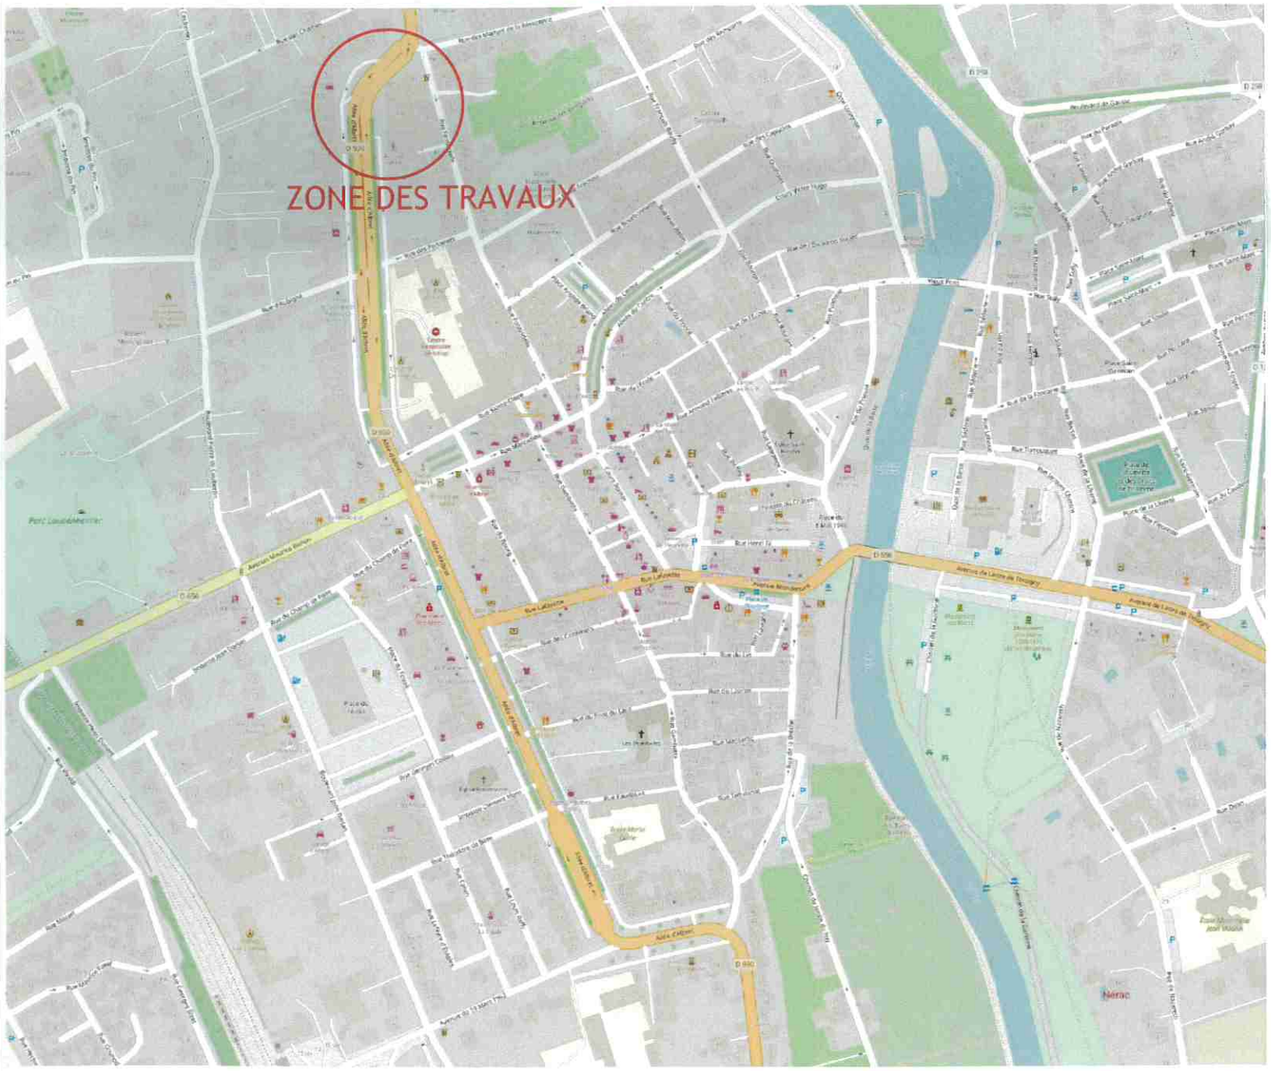

MERCI DE COMPLETER :

RAL (COULEUR) CHAISE DE PROTECTION

☐ Galva

☐ N°..... (plus value)

MERCI DE COMPLETER :

RAL (couleur) support

☐ Galva

☐ N°..... (plus value)

MERCI DE COMPLETER :

RAL (couleur) luminaire

☐ Galva

☐ N°..... (plus value)

Interlocuteur : Clément BALLARIN

Mail : c.ballarin@te47.fr

Tel. : 06 08 31 55 86

Signature et bon pour accord :

AR Prefecture
047-214701955-20260709-DEL1062026-DE
Reçu le 22/07/2026

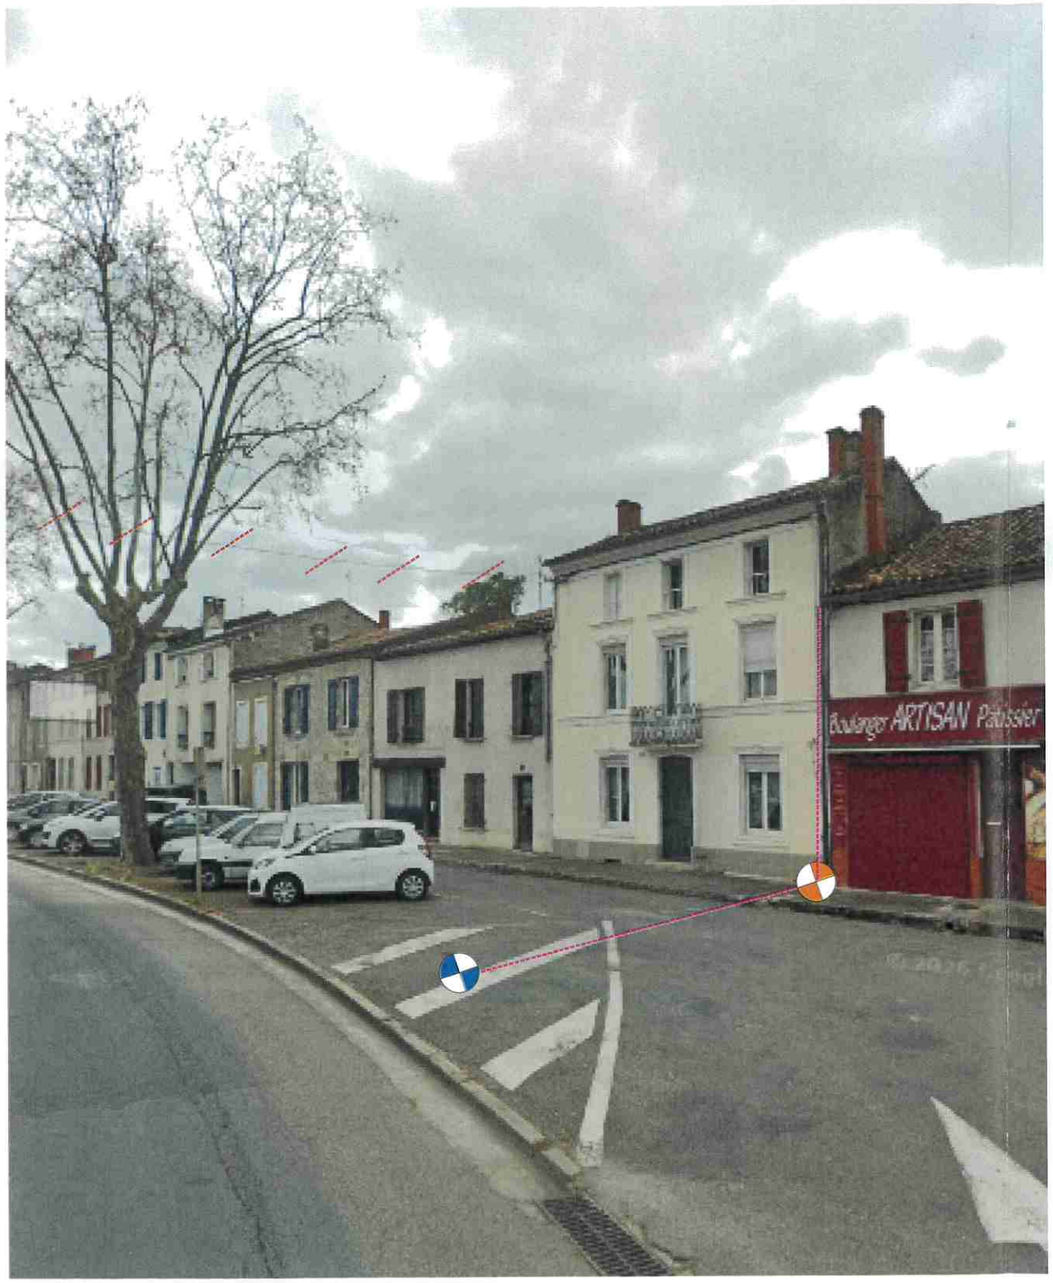

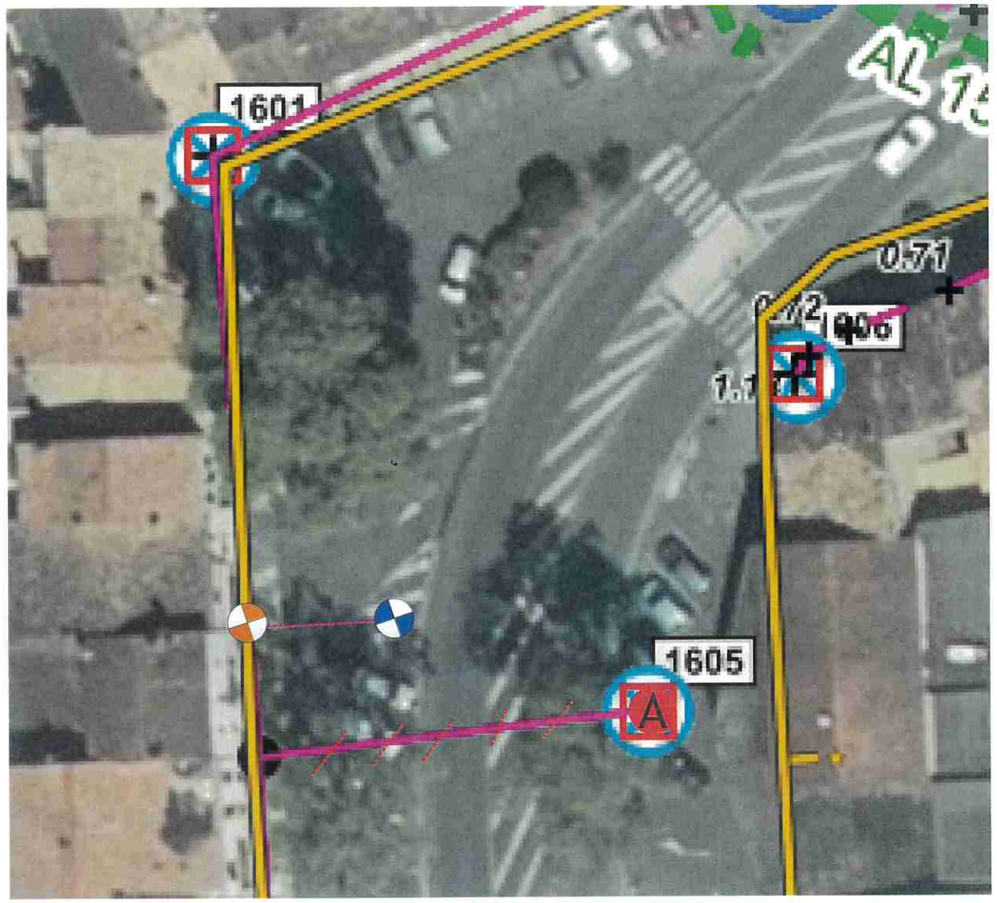

LEGENDE

- Dépose du PBA
- Tranchée pour double gaine TPC 90 avec réseau EP en 3G10 + réseau pour futur caméra avec câblette 25mm
- Confection d'un massif 300x300 pour pose ensemble mât+luminaire MOANA avec chaise de protection en pied de mât. Ajout des protections nécessaires pour luminaire
- Remontée aérosouterraine
- Dépose portée réseau EP
- Réseau GAZ

Interlocuteur : Clément BALLARIN
Mail : c.ballarin@te47.fr
Tel. : 06 08 31 55 86

Signature et bon pour accord :